



FÖRESKRIFTER OCH FÖRKLARINGAR  
Alla mått i millimeter



1 Öst  
1 : 100

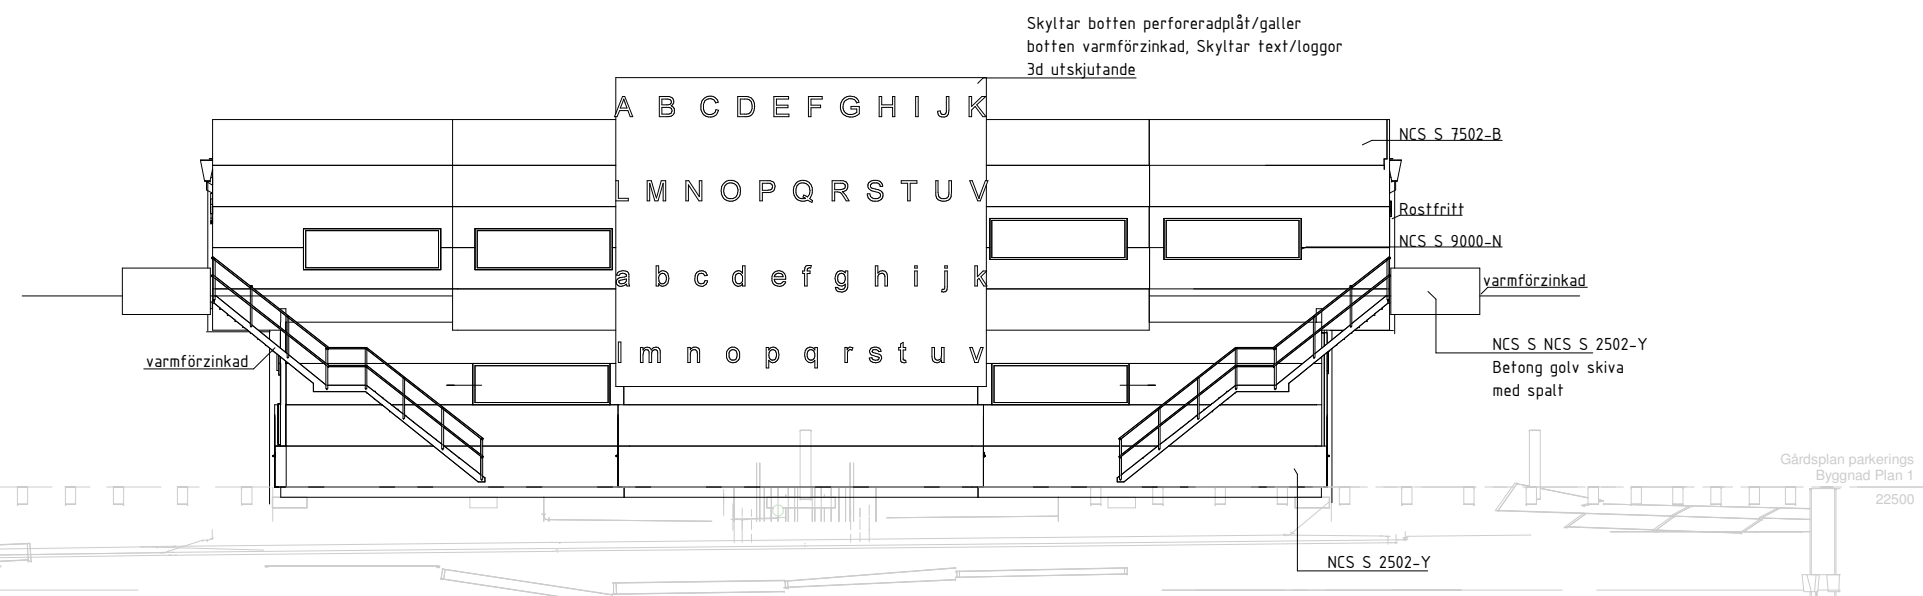

2 Norr  
1 : 100

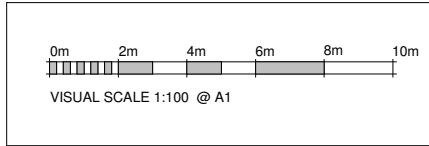

REV	ART	ÄNDRINGEN AVSER	DATA	SKR
<b>Relationshandling</b>				
ORIENTERING I BYGGNAD				
TERASSVÅNING		PLAN 2		
BOTTENPLAN		PLAN 1		
KÄLLARPLAN TEKNIK		PLAN 0		
SÖKANDE				
<b>Balltorp 1:113 Äbro Mölndal</b>				
A	Carl-Fredrik Ryott	Skåtorpsvägen 24, 134 98 Kungälv, 0305-24399, cfr@carl-fredrik.se		
UPPDRAGSR	BYGGMÄSTARE	AV	HANDELSÄGARE	
	cfr		cfr	
DATA	2015-09-24	ANSVARIG	Carl-F Ryott	
Industri/Kontor fastighet				
Fasad Öst längsida Fasad gavel Norr				
SKALA	1:100 (A1)	RUPPER	A40	REV
				A

C:\Users\cfr\Documents\Byggnads\Balltorp 1:113\Inpassad mot kommun total station.rvt