



FÖRESKRIFTER OCH FÖRKLARINGAR

Alla mått i millimeter

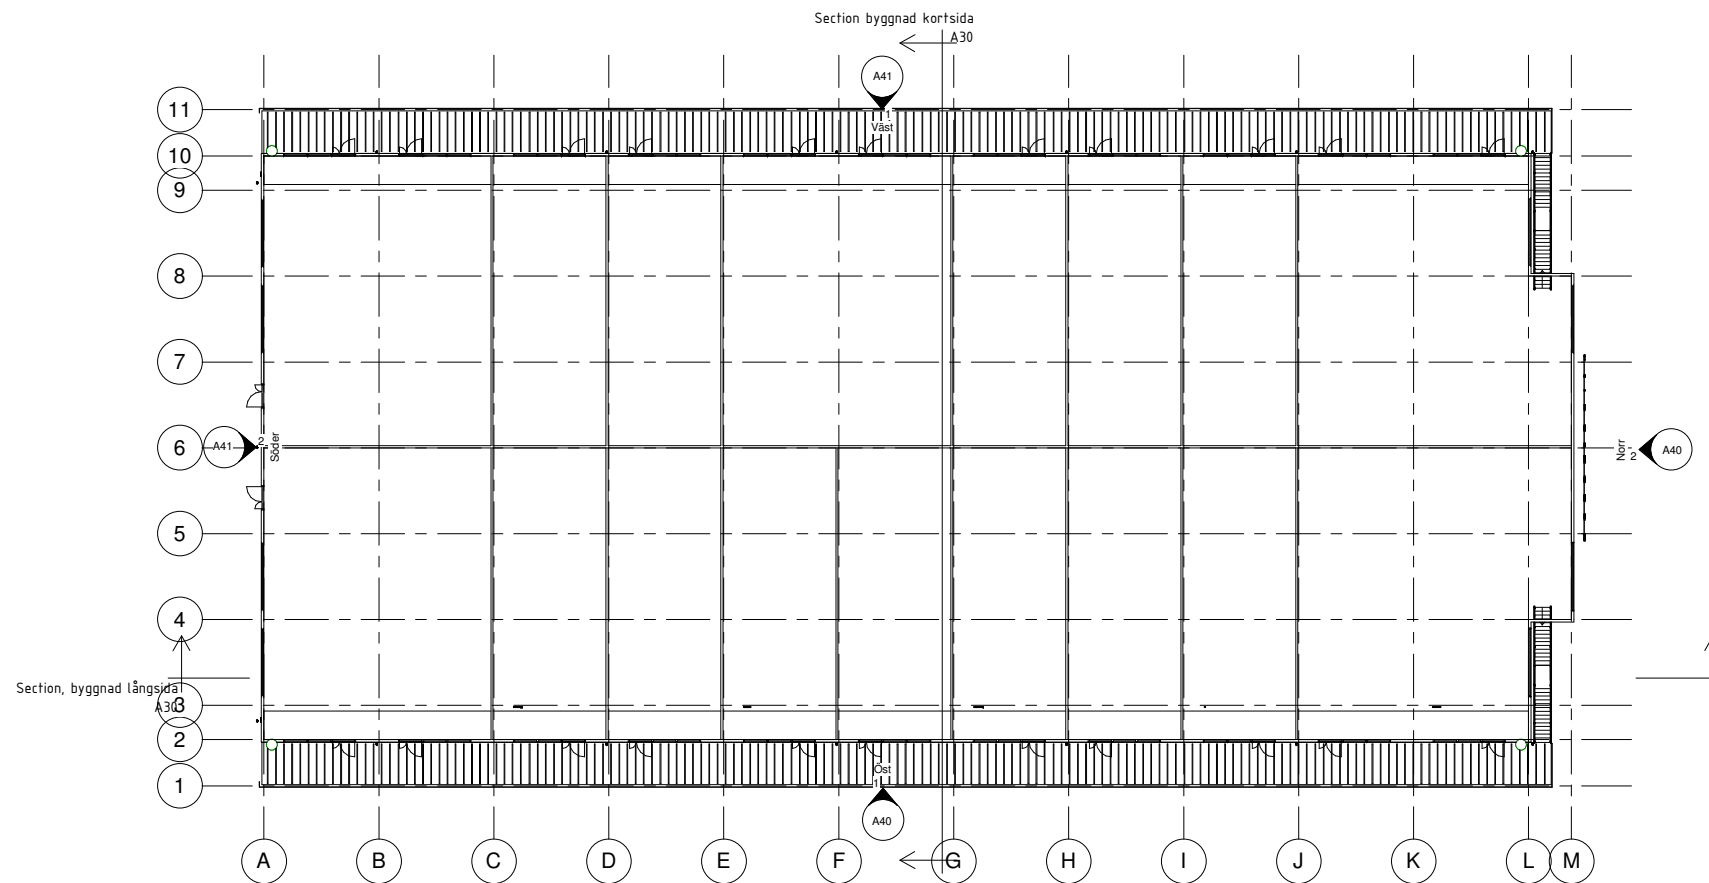

1 Plan 2, Bygglövshandling
1 : 200

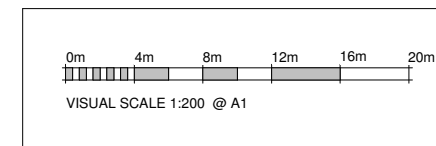

REV	ART	ÄNDRINGEN AVSER	DATE	SKR
Relationshandling				
ORIENTERING I BYGGNAD				
TERASSVÅNING		PLAN 2		
BOTTENPLAN		PLAN 1		
KÄLLARPLAN TEKNIK		PLAN 0		
SÖKANDE				
Bostradsrättsförening Äbro 1:113				
Styrelsensgatan 2, År 10-14, Söndersjö 0308-377019 cshar@bostradsrattsgggen.se				
Balltorp 1:113 Äbro Mölndal				
A	Carl-Fredrik Ryott	Skrotorsvagen 24, 134 98 Kungälv 0305-24399 cfr@carl-f.se		
K	Rune Svensson	Projektgruppen i Väst AB 0702-30999 rune@projekthet.se		
M	Carl-Fredrik Ryott	Fjärås CL AB 0706-244599 cfr@carl-f.se		
E	Carl-Fredrik Ryott	Fjärås CL AB 0706-244599 cfr@carl-f.se		
B	Bosse Heed	Blark byggkonsult AB 0703-18050 bosseheed@telia.com		
G	Henrik Lundström	Bolusagen AB 0706-09955 henrik.lundstrom@bolusagen.se		
KA	Mats Nilsson	Projektgruppen i Väst AB 0702-30999 mats@projekthet.se		
V	Torkel Andersson	Bygghand AB 070524910 torkel.andersson@bygghand.se		
UPPDRAGSR	BYGGLÖVSHANDLING	AV	HANDLAGGARE	
		cfr	cfr	
DATE	2015-09-24	BYGGLÖVSHANDLING	Carl-F Ryott	
Industri/Kontor fastighet				
Plan2				
SKALA	1:200 (A1)	NUPPER	A20	REV
				A