



FÖRESKRIFTER OCH FÖRKLARINGAR  
Alla mått i millimeter

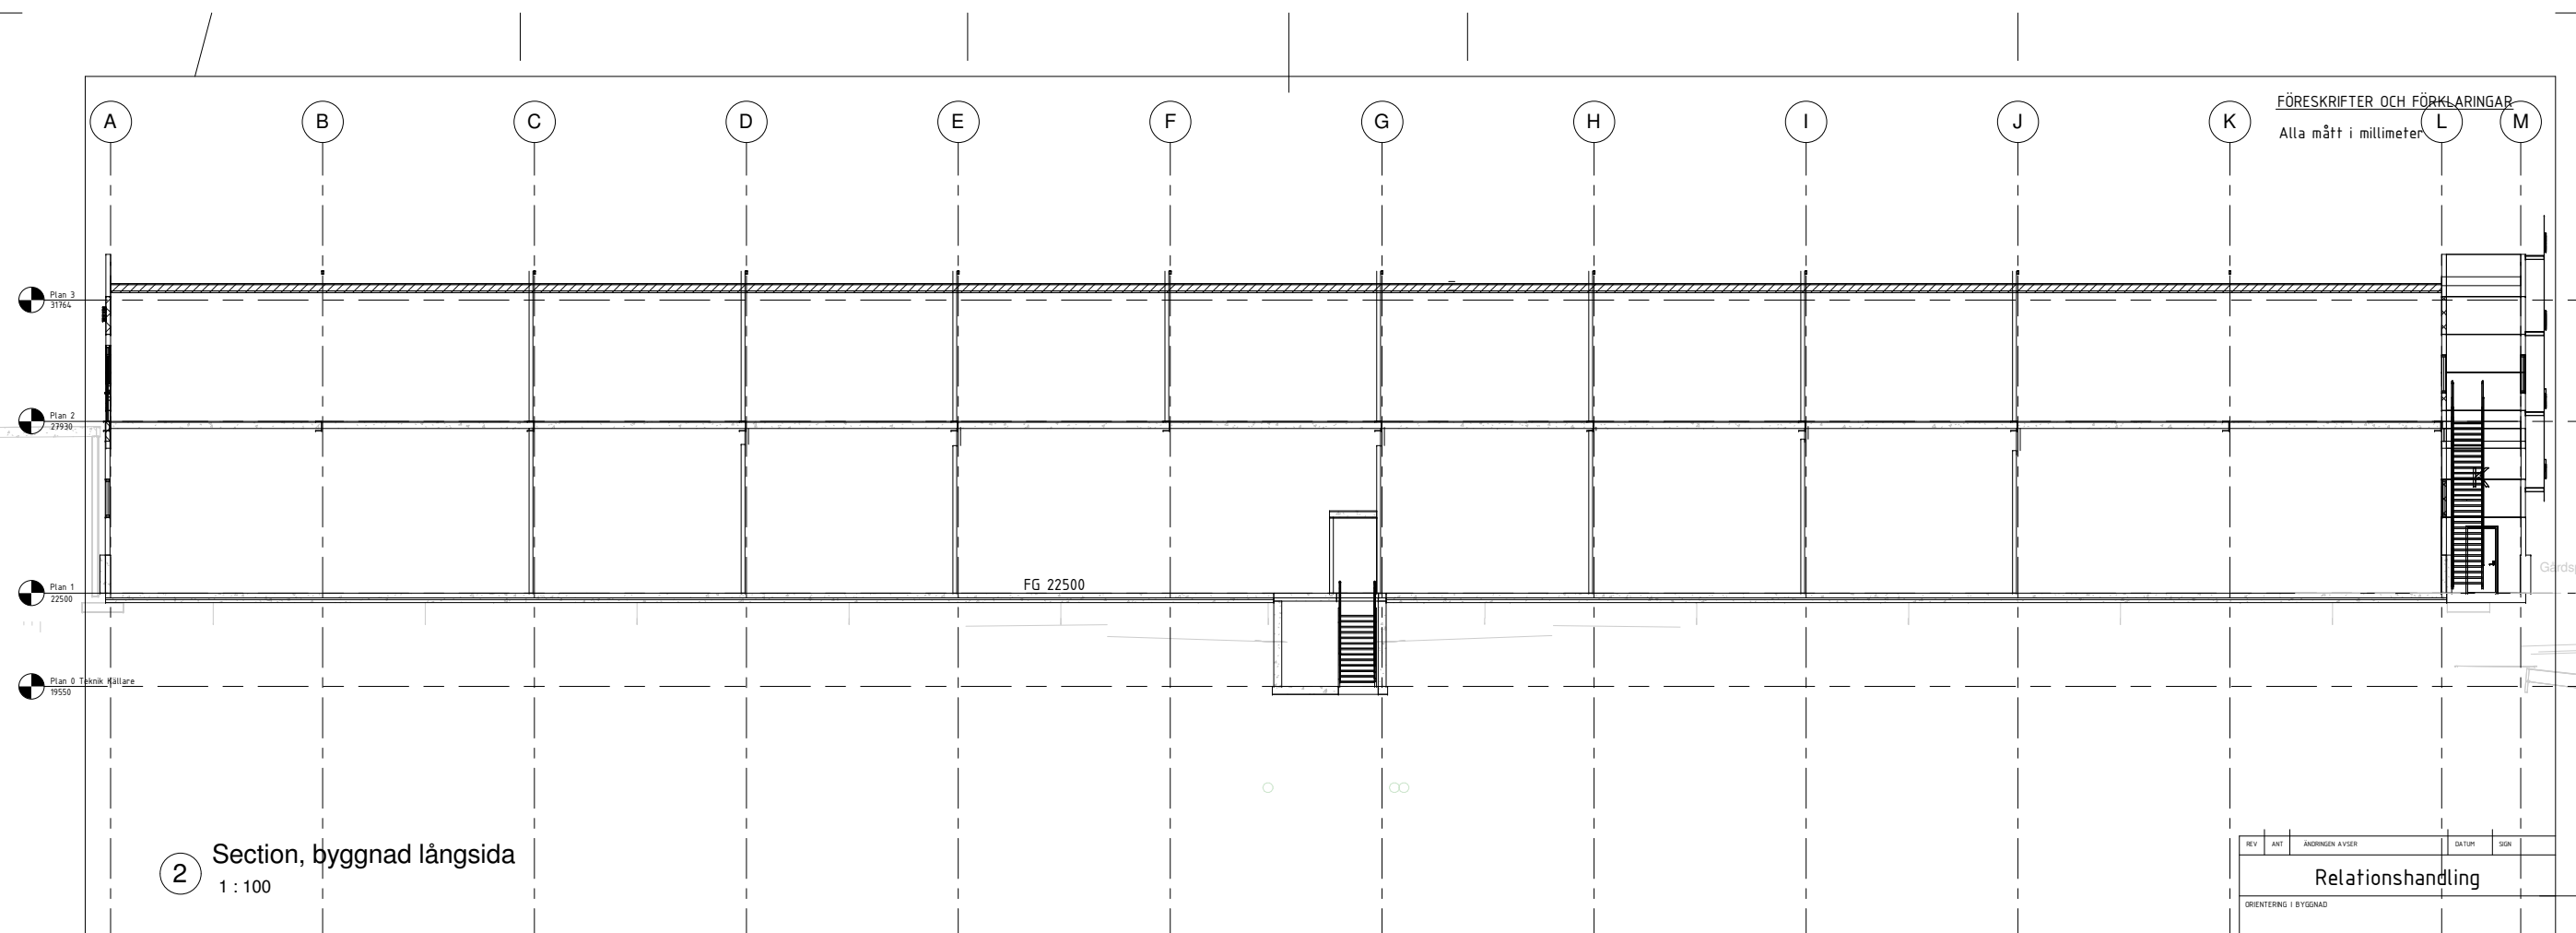


2 Section, byggnad långsida  
1 : 100

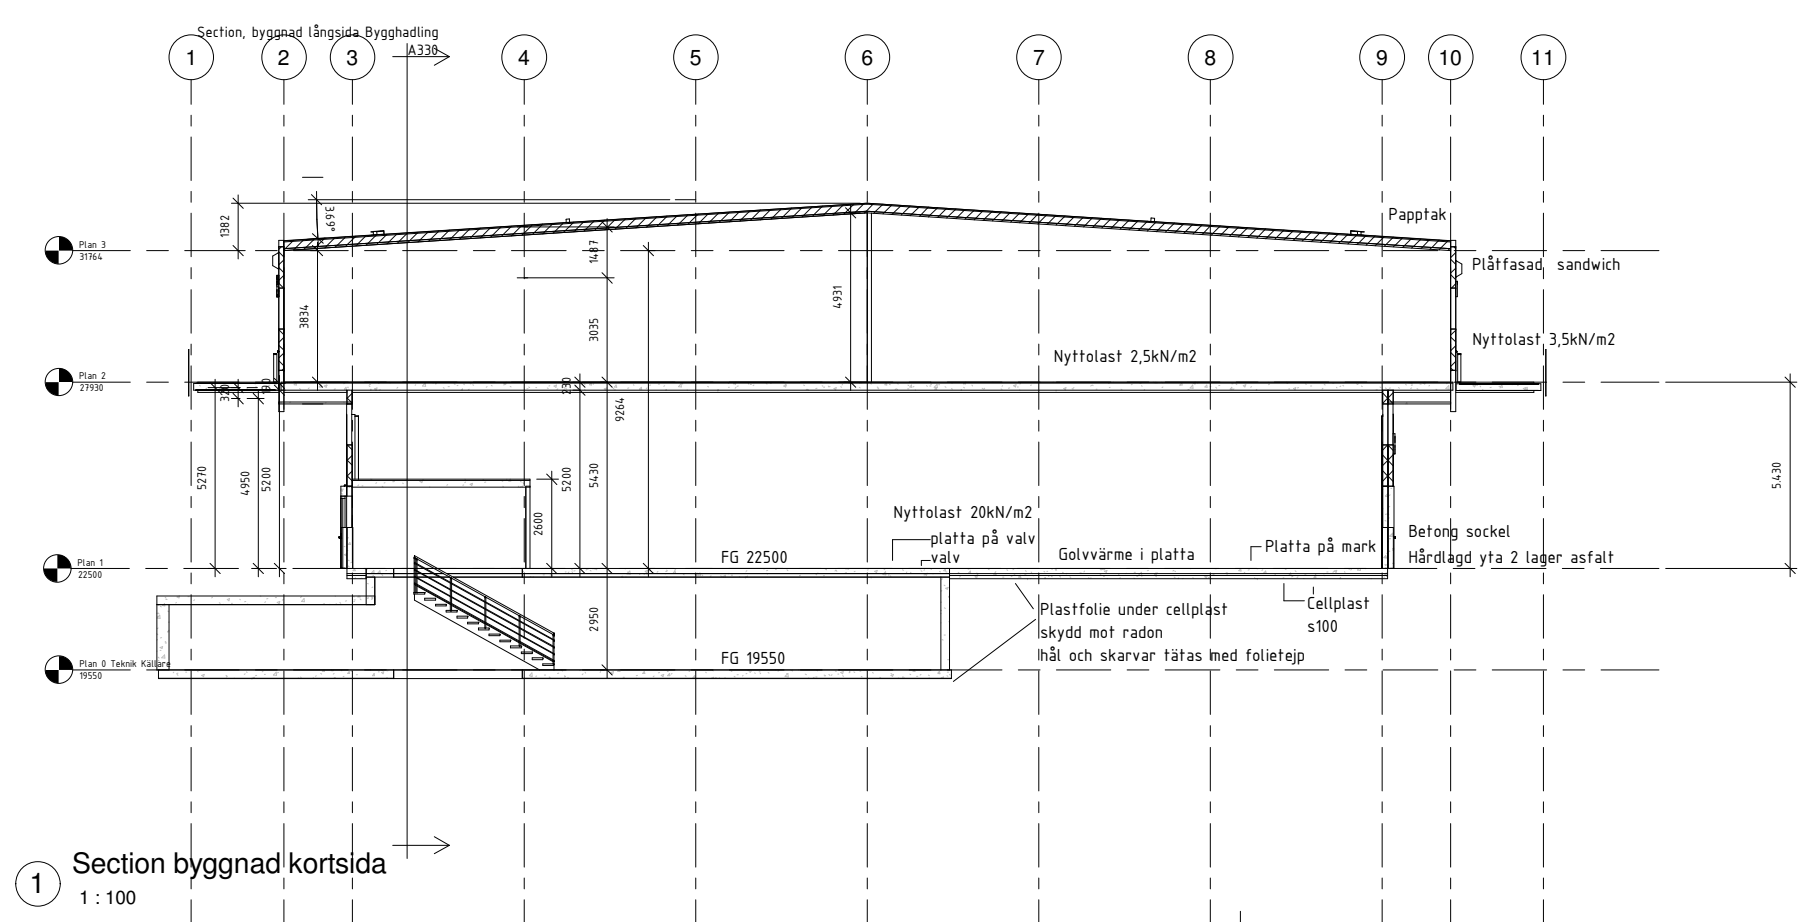

1 Section byggnad kortsida  
1 : 100

REV	ART	ÄNDRINGEN AVSER	DATE	SKR
<b>Relationshandling</b>				
ORIENTERING I BYGGNAD				
TERASSVÅNING		PLAN 2		
BOTTENPLAN		PLAN 1		
KÄLLARPLAN TEKNIK		PLAN 0		
SÖKANDE <b>Bostradsrättsförening Äbro 1:113</b> Strymansgatan 2, År 11a-14, Strömholm 0708-377019 ristard@bostradsrattsgruppen.se				
<b>Balltorp 1:113 Äbro Mölndal</b>				
A	Carl-Fredrik Ryott   Båstadsvägen 24, 434 98 Kungälvskäla   0306-24099   cfr@carf.se			
K	Rune Svensson   Projektsystem i Väst AB   0702-309919   rune@projektsystem.se			
M	Carl-Fredrik Ryott   Fjärås EJ AB   0706-244599   cfr@carf.se			
E	Carl-Fredrik Ryott   Fjärås EJ AB   0706-244599   cfr@carf.se			
B	Bosse Heed   Byggservice AB   0703-18050   bosse@bygg.se			
G	Henrik Lundström   Byggservice AB   0706-09915   henrik.lundstrom@bygg.se			
KA	Mats Nilsson   Projektplan AB   0702981219   mats@projektplan.se			
V	Torkel Andersson   Byggservice AB   0705244910   torkel.andersson@bygg.se			
UPPDRAGSR	BTAD/KONSTR	AV	HANDELSAGGARE	
	cfr		cfr	
DATE 2015-09-24		ANSVARIG Carl-F Ryott		
Industri/Kontor fastighet Sektion				
SKALA 1:100 (A1)	NUPPER A30	REV A		

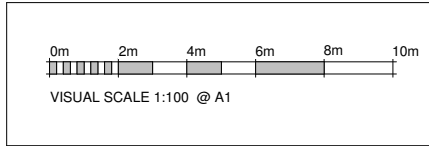

C:\Users\cfr\Documents\Bygghandling\_Mölnal\Bygghandling\_Balltorp\_113\Inpassad mot kommun total station.rvt  
2016-09-29 06:41:36