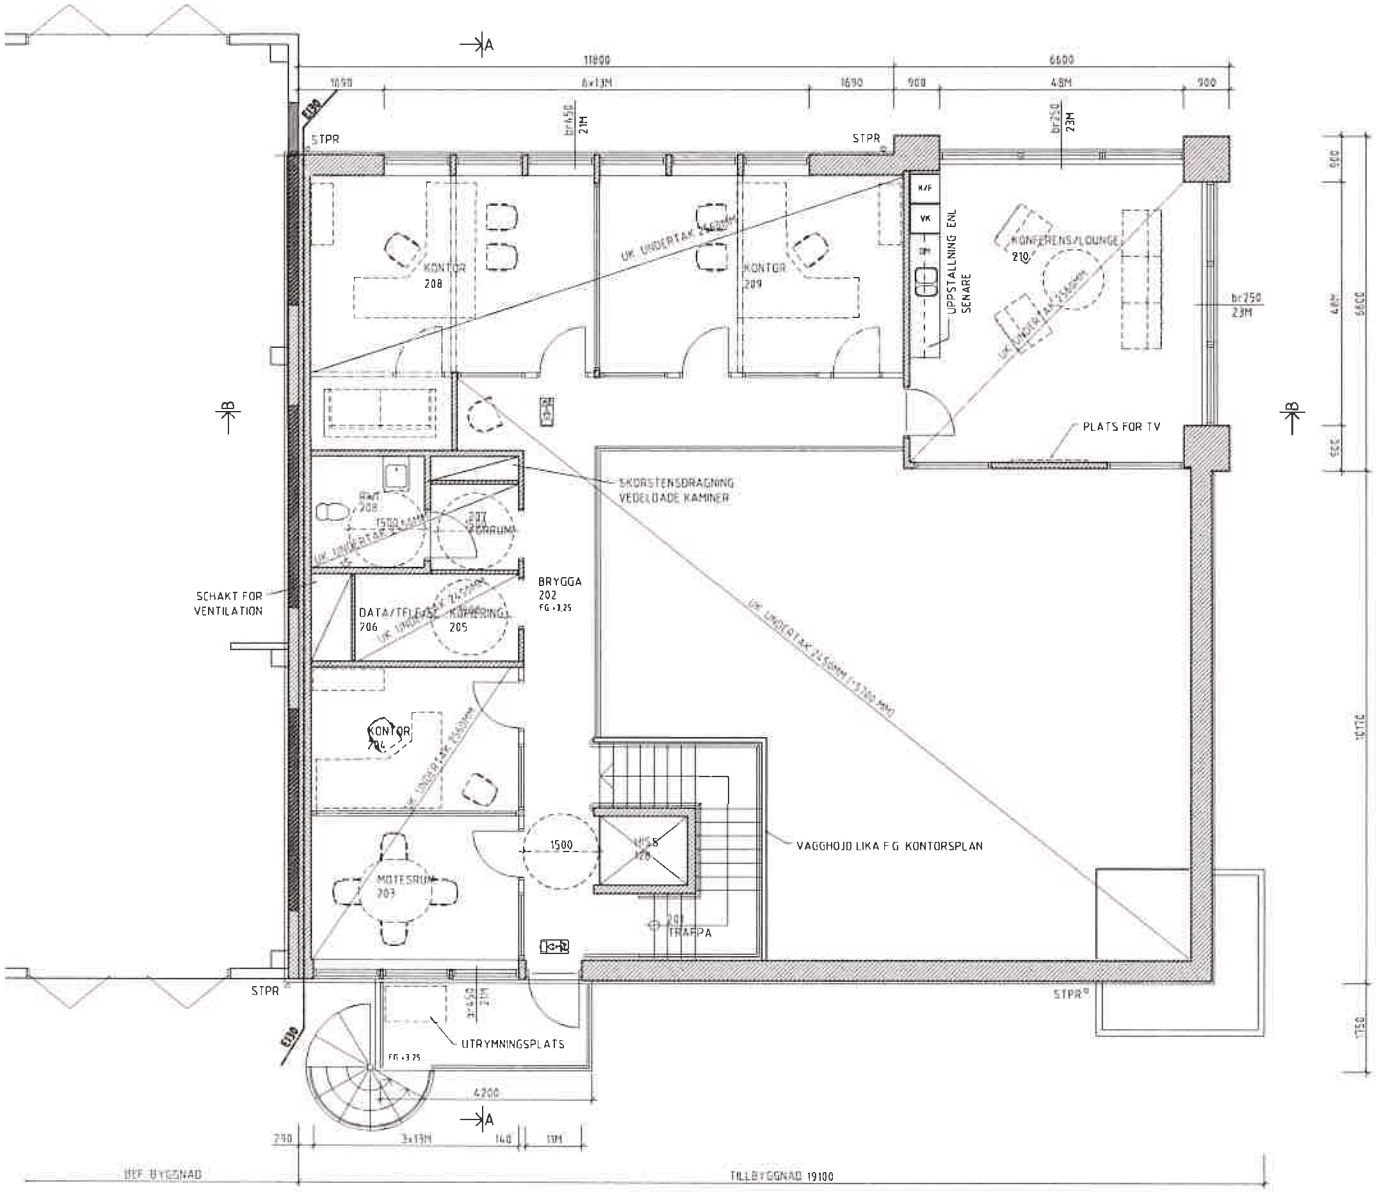

FÖRKLARINGAR

- BEF BYGGNADSDEL
- NY BYGGNADSDEL
- BEF DÖRR
- NY DÖRR
- NY ÖPPNING
- IGENSÄTTNING
- FRAMTIDA BYGGNADSDEL

DÖRR- OCH FÖNSTERFÖRKLARING

br250 = (BRÖSTNINGSHÖJD 250 mm)

23M = MODULMÅTT
HÅLMÅTT ANPASSAS EFTER TILLVERKARENS DREVMÅN OCH TILLVERKNINGSMÅTT

ORIENTERINGSFIGUR

RELATIONSHANDLING

MURNINGSARBETEN - BUTIKEN
HANDELN 1
HALMSTAD KOMMUN

M. MADDISON KONSULT AB, 070 - 19 10 58

2015044	HD
2016-03-03	MICHAEL MADDISON

MURNINGSARBETEN AB
TILLBYGGNAD AV HANDELSLOKAL
PLAN 1 TR

A1=1:50 A3=1:100	A-40.1-112